

Córdoba, 19 de Marzo 2025

OBRA: PARRILLA DE ILUMINACIÓN EN SET DE CINE 2ºPISO – EDIFICIO FACULTAD DE ARTES - PABELLÓN BOLIVIA

UBICACIÓN: 2 Piso Facultad de Arte – Pabellón Bolivia – CIUDAD UNIVERSITARIA

CONSULTAS N1

1- Existencia de bandeja desde tablero principal seccional del segundo con vinculación a sala de maniobra de la misma


Si existe bandeja que vincula ambos tableros, se adjunta plano de distribución. Los metros lineales aproximados entre tablero Seccional 2P y futuro tablero en sala de control de Set de Cine es de 35ml.

2- Verificación de planilla de carga ya que el tablero principal del segundo piso se encuentra una térmica general de 63A tetrapolar y el tablero nuevo subseccional a instalar es de igual potencia.

Se ajustará cuando se tenga la medición de la carga final.

3-pedido de planos (si es que se encuentra del trazado de la bandeja) existente actualmente. para cotizar metros y accesorios y alimentadores para tablero subseccional.

Se adjunta plano.

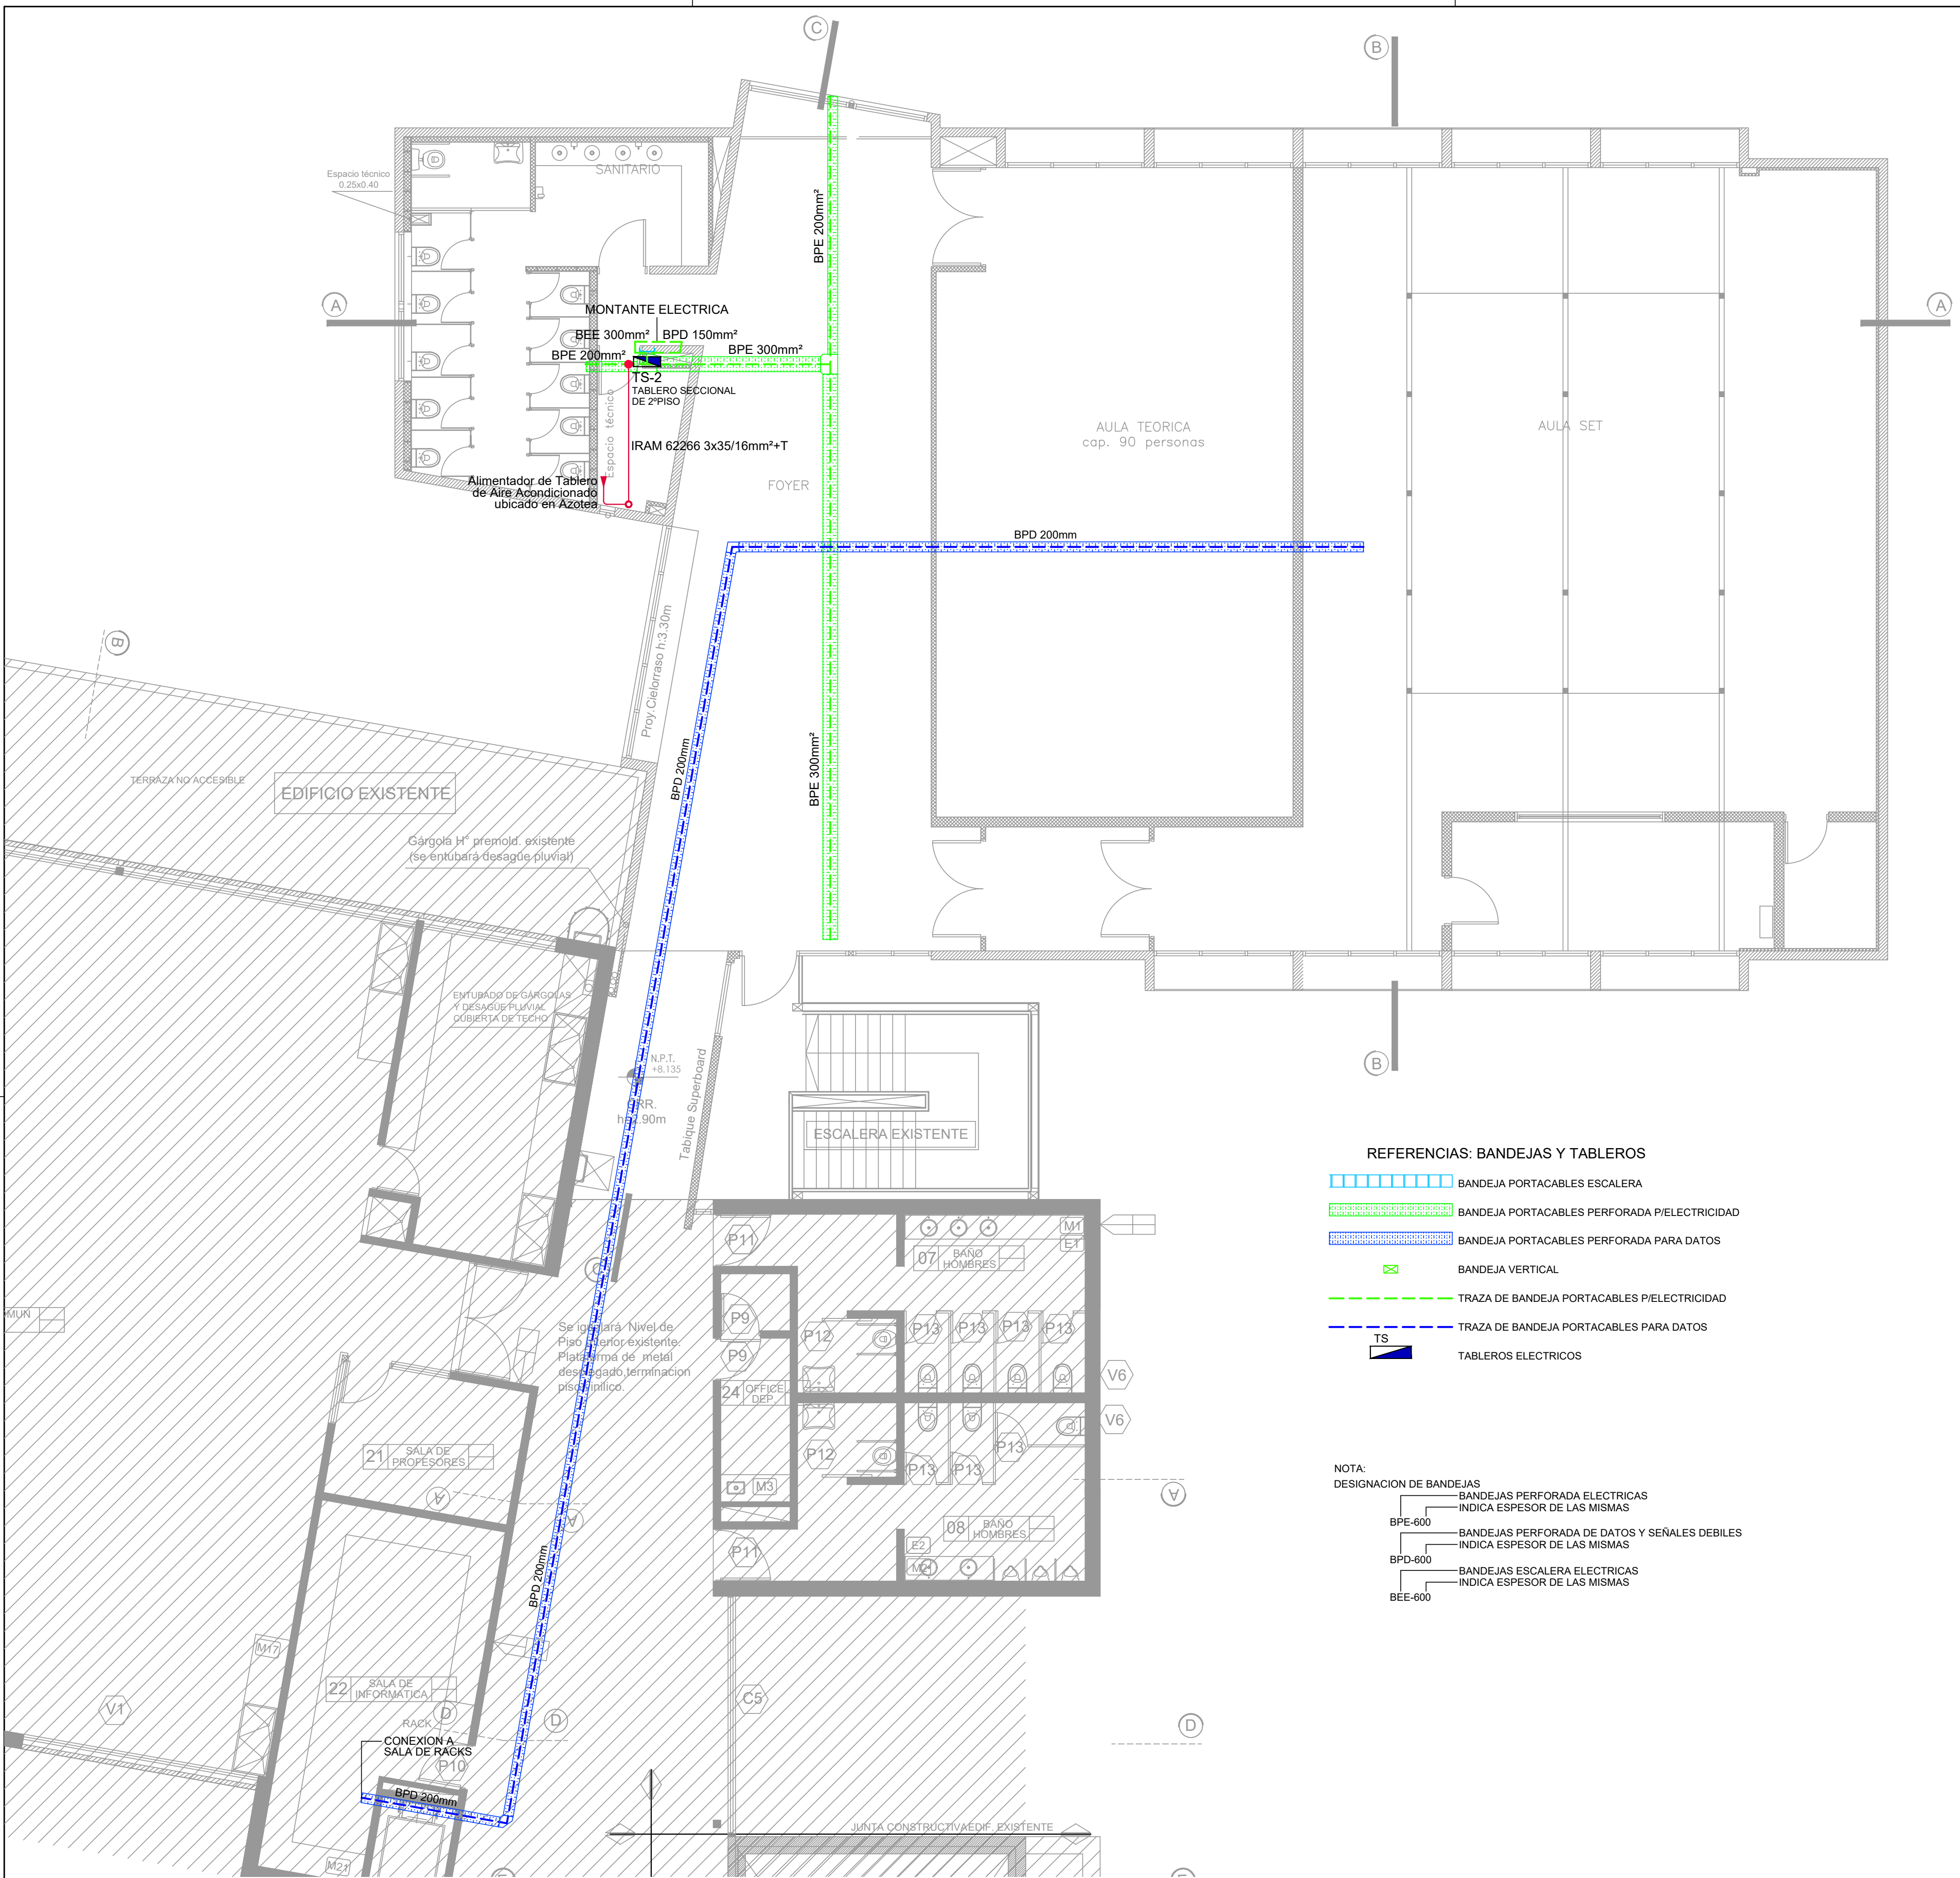

REFERENCIAS: BANDEJAS Y TABLEROS

- BANDEJA PORTACABLES ESCALERA
- BANDEJA PORTACABLES PERFORADA P/ELECTRICIDAD
- BANDEJA PORTACABLES PERFORADA PARA DATOS
- BANDEJA VERTICAL
- TRAZA DE BANDEJA PORTACABLES P/ELECTRICIDAD
- TRAZA DE BANDEJA PORTACABLES PARA DATOS
- TABLEROS ELECTRICOS

NOTA:

- DESIGNACION DE BANDEJAS
- BANDEJAS PERFORADA ELECTRICAS
 - INDICA ESPESOR DE LAS MISMAS
 - BPE-600
 - BANDEJAS PERFORADA DE DATOS Y SEÑALES DEBILES
 - INDICA ESPESOR DE LAS MISMAS
 - BPD-600
 - BANDEJAS ESCALERA ELECTRICAS
 - INDICA ESPESOR DE LAS MISMAS
 - BEE-600

PLANTA 2º PISO
Esc.1:75

Obr: EDIFICIO FACULTAD DE ARTES - NUEVO BLOQUE			
Proyecto y Direccion Tecnica: Subsecretaria de Planeamiento Fisico UNIVERSIDAD NACIONAL DE CORDOBA		Ubicacion: Ciudad Universitaria Ciudad de Cordoba	PLANOS CONFORME A OBRA
	Empresa Constructora:		Plano de: ELECTRICIDAD
	INGENIERIA S.R.L. e INGS. R. y C. TRUJILLO S.R.L. - UTE Telefono: 031-7702 99 Ona: Paz - Cordoba T.E. 031-4520993 / 4513010 e-mail: info@ingenieriauytrujillo.com.ar		Escala: 1:75
	Designacion: DISTRIBUCION GENERAL 2ºPISO		Fecha: 28/10/22
Plano N°:		IE-05-2P	

